PIANTA - scala 1:75

(Quote in mm)

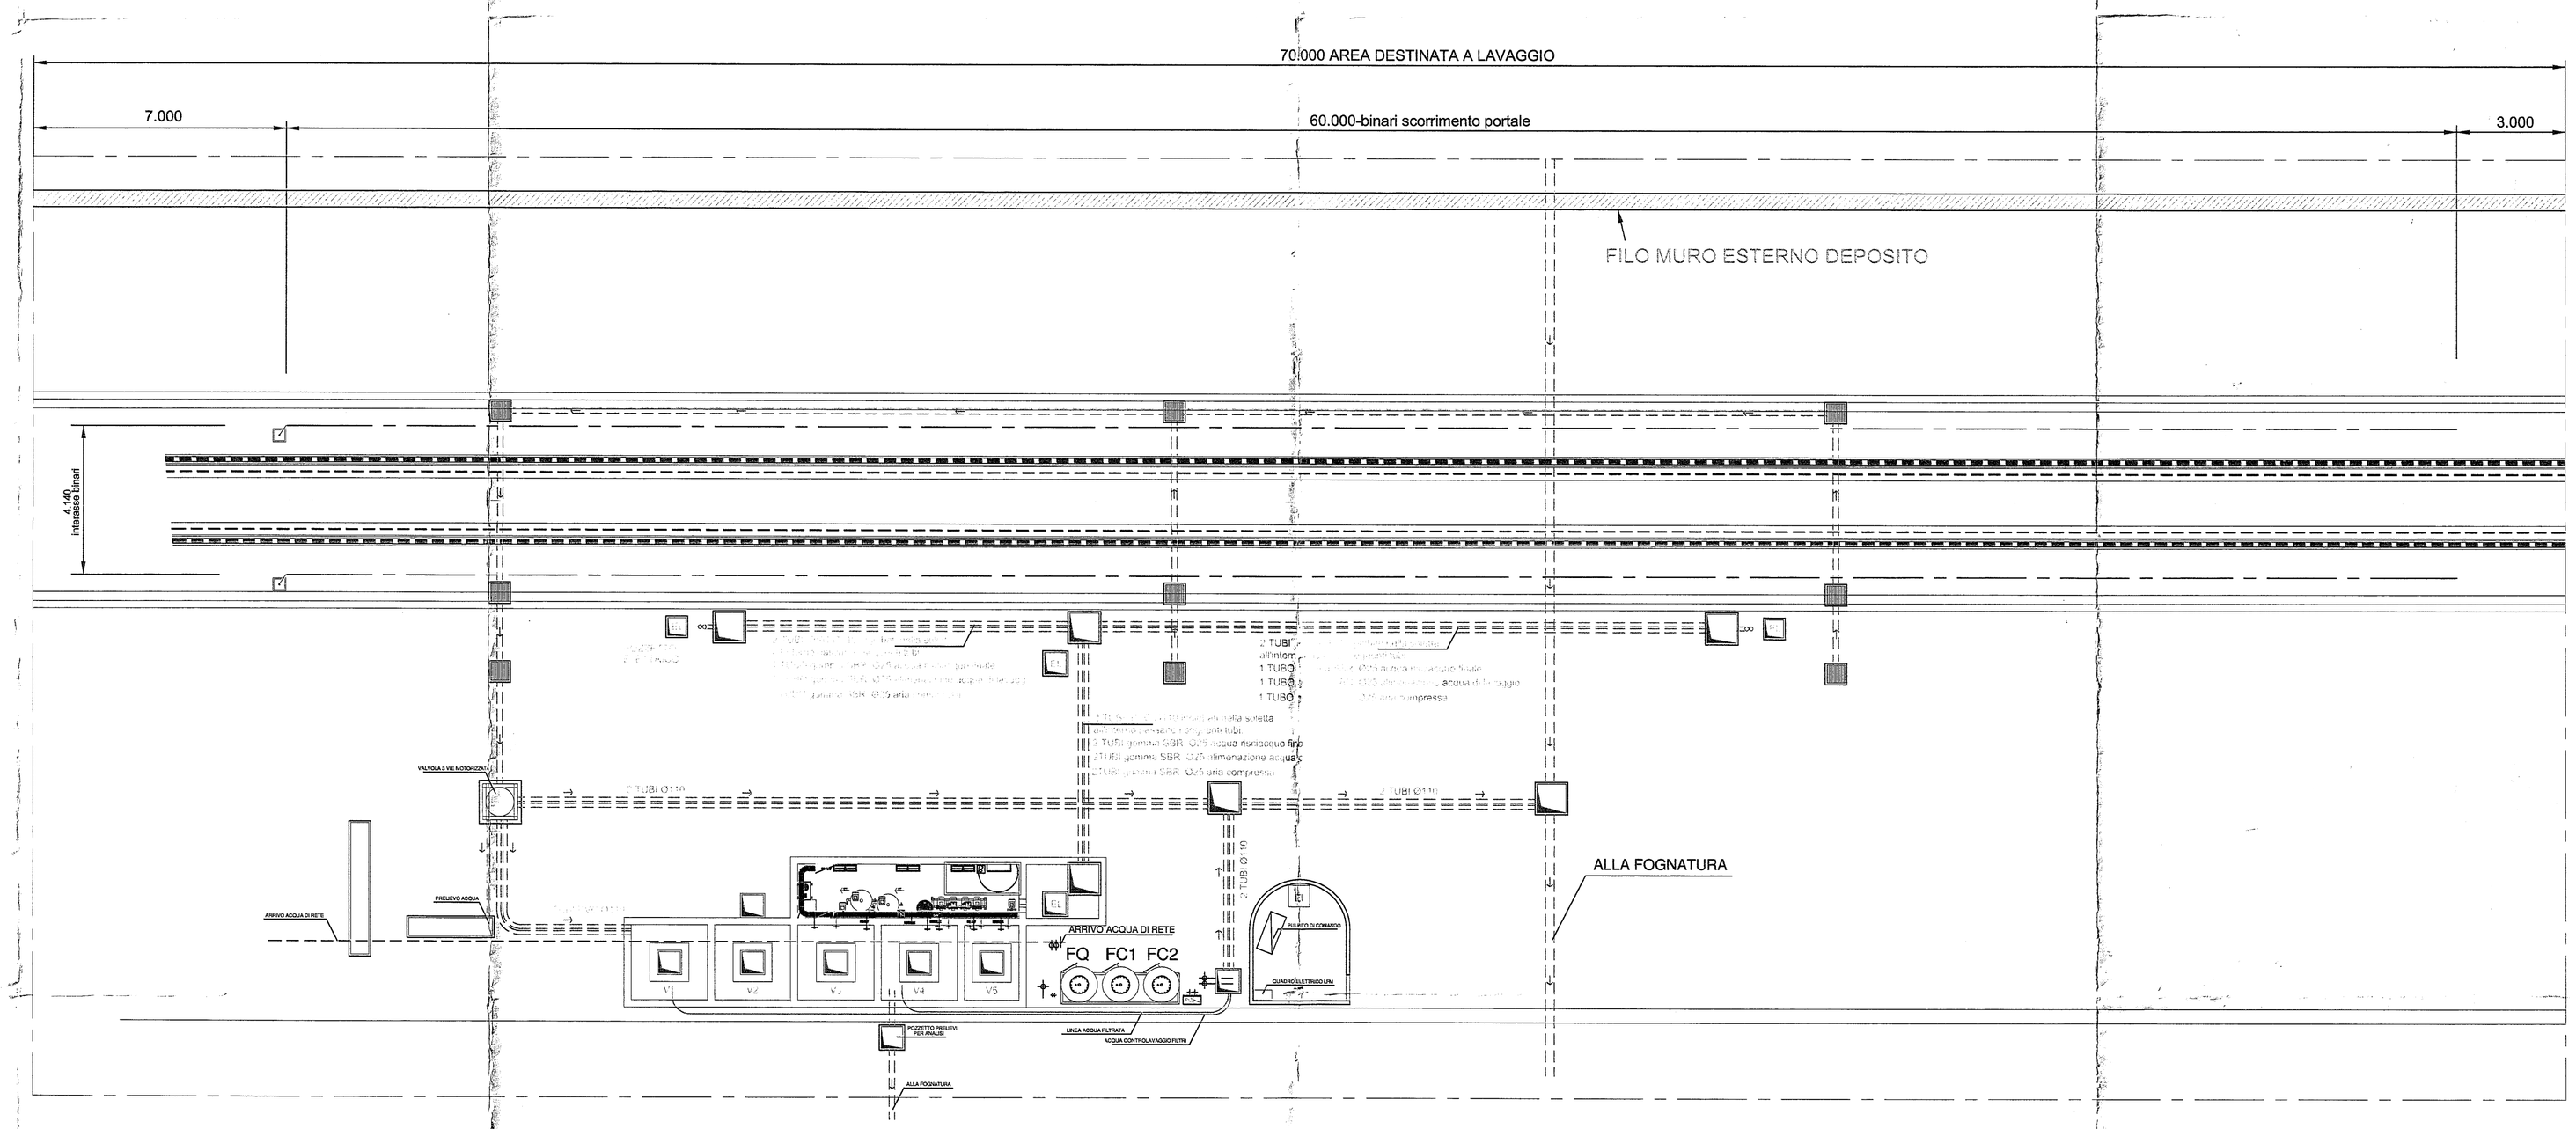

PROGETTO ESECUTIVO IMPIANTO DI LAVAGGIO E TRATTAMENTO ACQUE
DEPOSITO DEI TRAM DI GRUGLIASCO
DIREZIONE GENERALE G.T.T.
SETTORE IMPIANTI
SOC. PROGETTAZIONE TRASPORTI E TERRITORIO SRL TORINO
TRANSFIMA G.E.I.E. © Copyright TRANSFIMA G.E.I.E.

Area di lavaggio
Layout percorsi e tubazioni idrauliche
PIAZZOLA INSTALLAZIONE IMPIANTO DI LAVAGGIO E TRATTAMENTO ACQUE

202006 F3 95.60 150 - CR769 /02 1 1

La Committenza | La Direzione Generale G.T.T.

CORADE S.P.A.
Via Toselli, 81 - 50144 Firenze - Tel. 055/32271 - Fax 055/322727 - email info@corade.it ark@corade.it

ABBIAMO RAGGIUNTO UN ALTRO TRAGUARDO

SINCERT CERTIFICATO ANCIS

COMMITTENTE

G.T.T. METROPOLITANA TORINO

SCALA 1: —

NOMEFILE: GGT TORINO lavaggio piazzola 2769-06.dwg

N. 02769-06

REV.	DATA	DESCRIZIONE	STATO
C	13/07/2006	AS BUILT	DEFINITIVO
B	11/07/2006	COMMENTI COME DA DLS 5211-06	DEFINITIVO
A	23/07/2004	EMISSIONE	DEFINITIVO

Disegno eseguito da: | Firma controllo: | Firma autorizzazione alla pubblicazione: